



2 PLANTA AMPLIADA 2o. PISO
SCALE: 1:375
AAC-103 AAC-103

3 PLANTA AMPLIADA 2o. PISO
SCALE: 1:375
AAC-103 AAC-103

- SEÑALES OPERATIVAS**
- MXXX SEÑAL DE PANEL CUADRADO MARCACIÓN HABITACIONES 28x25cm
 - SXXX SEÑAL DE PANEL RECTANGULAR DESCOLGADA DE CIELO
 - SXXX SEÑAL DE PANEL RECTANGULAR 165x40cm EN BANDERA
 - SXXX SEÑAL DE PANEL RECTANGULAR 180x40cm PARA MASTILES
 - SXXX SEÑAL DE PANEL RECTANGULAR 180x40cm PARA MUIROS
 - CXXX SEÑAL PARA DIENTES
 - DXXX SEÑAL MARCADORA DE INGRESO Y SALIDA DEL TERMINAL
 - XXX DIRECTORIO ASCENSOR
 - MXXX MASTIL
 - DXXX SEÑAL DE MARCACIÓN SOBRE VIDRIO
- SEÑALES SALVAMENTO**
- SEÑAL PUERTA DE EVACUACIÓN**
- RE00 SEÑAL MARCADORA DE PISOS PARA ESCALERAS.
 - ES00XGF NUMERACION DE ESCALAS.
 - REZ RUTA DE EVACUACIÓN A MURO.
 - RE30 RUTA DE EVACUACIÓN DESCOLGADA DOBLE CARA.
 - RE3A RUTA DE EVACUACIÓN EN COLUMNAS DESCOLGADA DOBLE CARA.
 - RE11 SEÑAL MARCADORA ESTACIÓN DE EMERGENCIA.
 - ME FRANJA FOTOLUMINISCENTE PARA PISOS O ZÓCALOS.
 - F SEÑAL DE REFUGIO PARA PERSONAS CON MOVILIDAD REDUCIDA EN PISO.
 - RES SEÑAL MARCADORA ÁREA DE REFUGIO.
 - REB SEÑAL MARCADORA TELÉFONO DE EMERGENCIA PARA REFUGIOS
 - SE0N NO SALIDA
 - R MAPA RUTA DE EVACUACIÓN

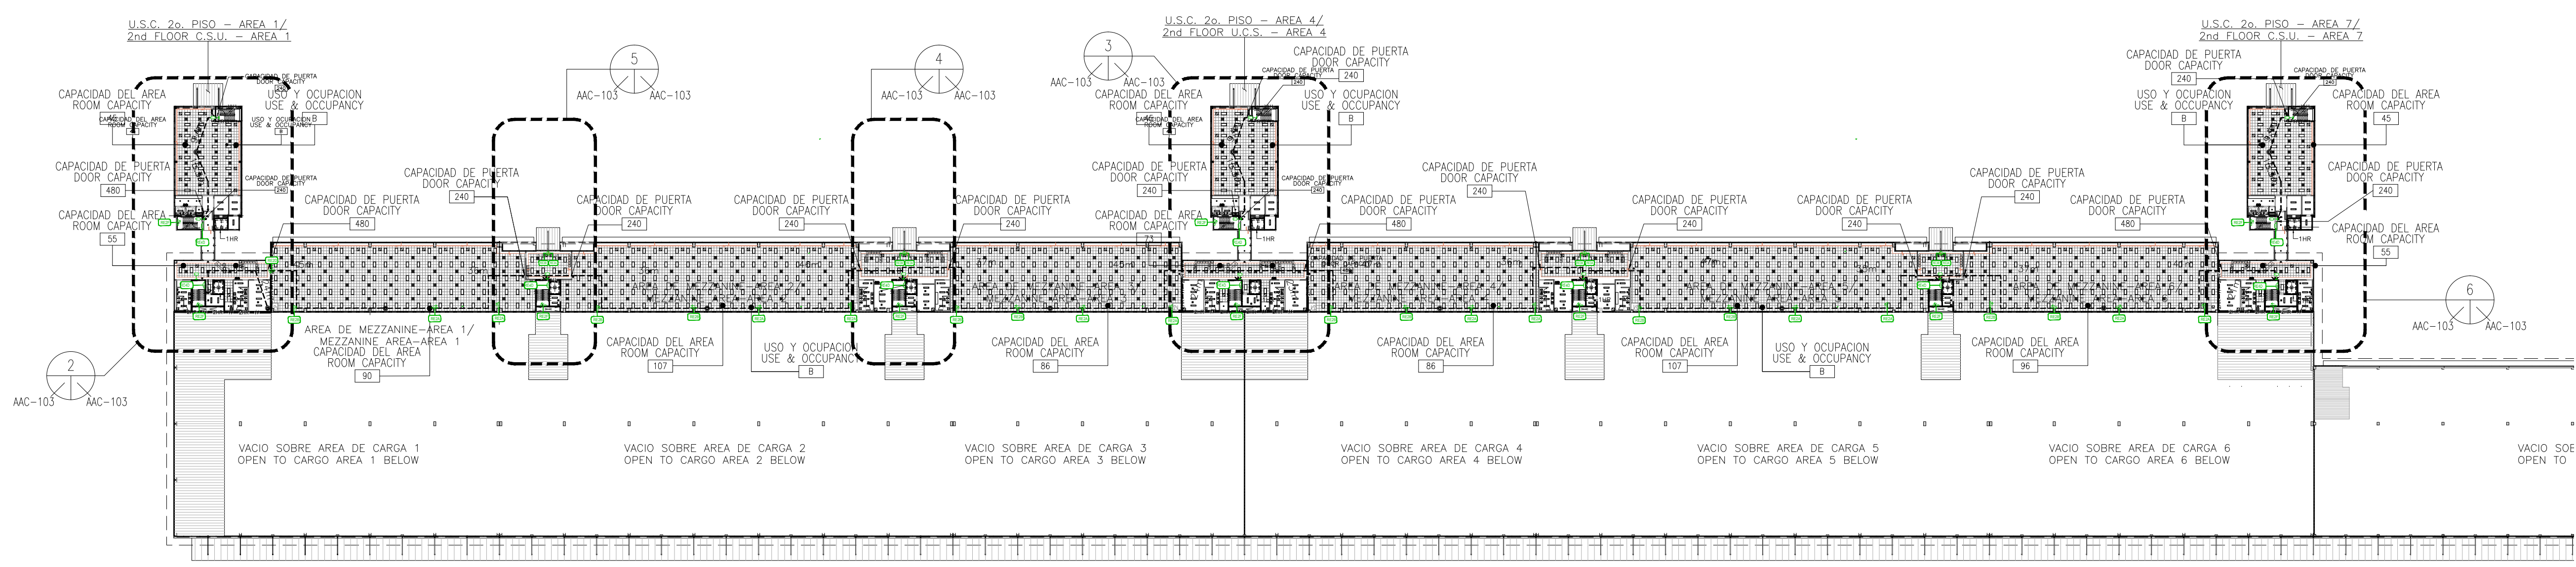

1 PLANTA DE SEÑALIZACION 2o. PISO / MEZZANINE
SCALE: 1:500
AAC-103 AAC-103

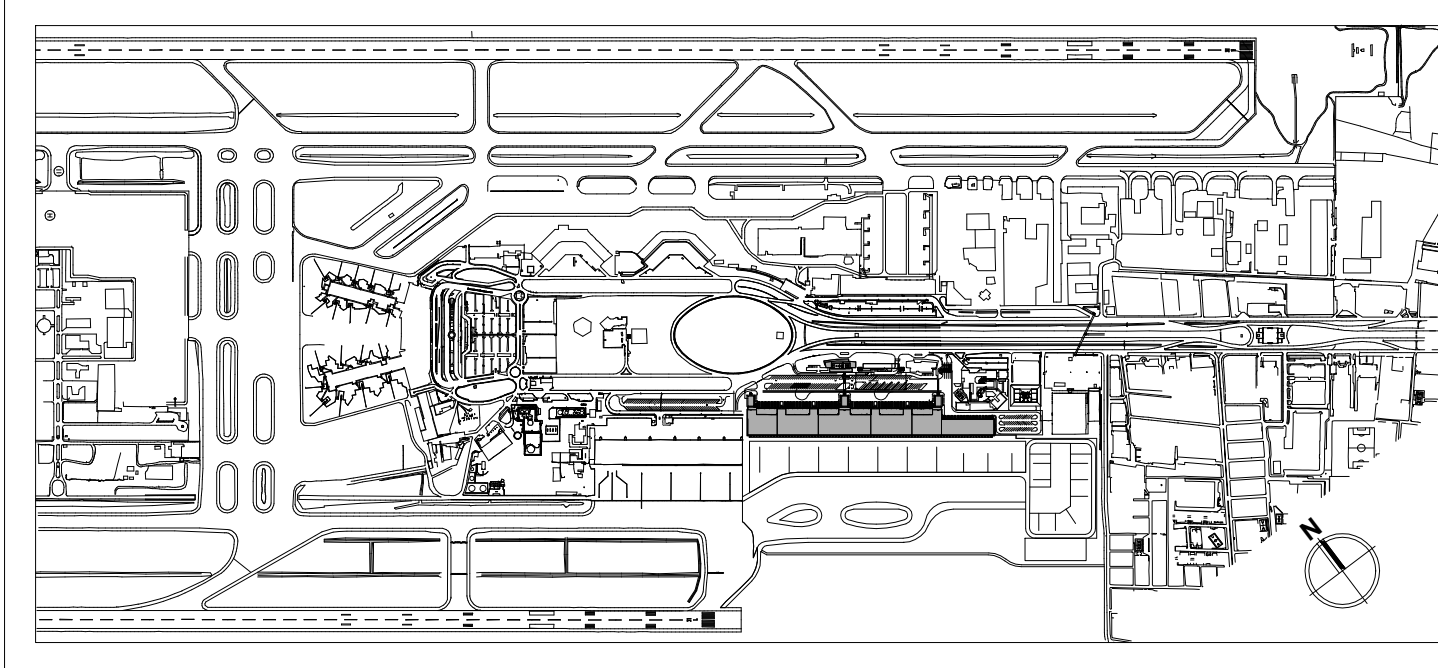

OPAIN S.A.
Concesionario Aeropuerto Internacional Eldorado

CCND

NOMBRE	FIRMA	FECHA
DIBUJADO POR: CCND		13-07-2009
VERIFICADO POR: CCND		13-07-2009
APROBADO POR: CCND		13-07-2009

BOG Aeropuerto Internacional Eldorado

PROYECTO DE MODERNIZACION Y EXPANSION DEL AEROPUERTO EL DORADO, EN LA CIUDAD DE BOGOTA D.C.

Sociedad Concesionaria Operadora Internacional Aeroportuaria OPAIN

REV.	FECHA	MODIFICACION	CCND	APROBADO
0	28-07-2010	PLANO AS BUILT		

FASE Y DISCIPLINA : FASE 4 - OBRA ARQUITECTURA

TITULO : NUEVA TERMINAL DE CARGA / NEW CARGO TERMINAL

PLANTAS DE SEÑALIZACION

NUMERO DE CONTRATO	NUMERO DE DIBUJO	REV.	ESCALA (B1)
6000169OK	4_D100_A_AC_103_0	0	A.S.